PRZEKRÓJ KONSTRUKCYJNY A-A
SKALA 1:50

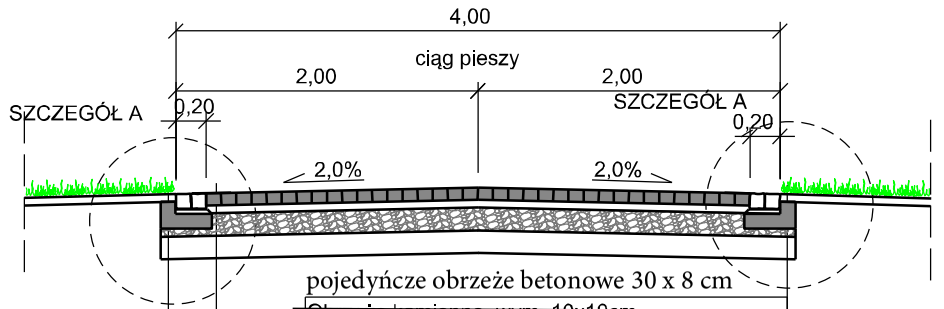

pojedyńcze obrzeże betonowe 30 x 8 cm

~~Obrzeże kamienne, wym. 10x10cm~~
Podsypka cementowo-piaskowa 1:4, gr. 3cm
Ława ~~o wym. 10x24cm~~ z oporem ~~o wym. 10x8cm~~ z betonu cem. klasy C12/15

Kostka betonowa (postarzana), gr. 6cm
Podsypka cementowo-piaskowa 1:4, gr. 5cm
Podbudowa z kruszywa łamanego kamiennego 0/31,5 stabilizowanego mechanicznie, gr. 15cm
Warstwa odsączająca z piasku, gr.15cm

~~Obrzeże kamienne, wym. 10x10cm~~ pojedyńcze obrzeże betonowe 30 x 8 cm
Podsypka cementowo-piaskowa 1:4, gr. 3cm
Ława ~~o wym. 10x24cm~~ z oporem ~~o wym. 10x8cm~~ z betonu cem. klasy C12/15

SZCZEGÓŁ A
SKALA 1:25

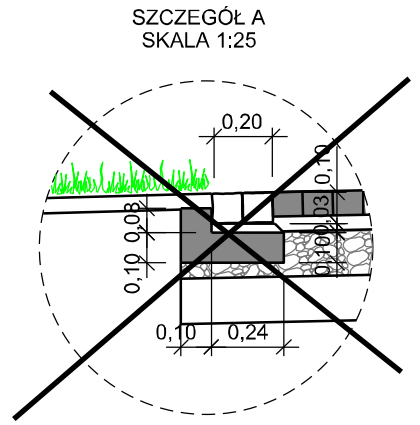

PRZEKRÓJ KONSTRUKCYJNY C-C
SKALA 1:50

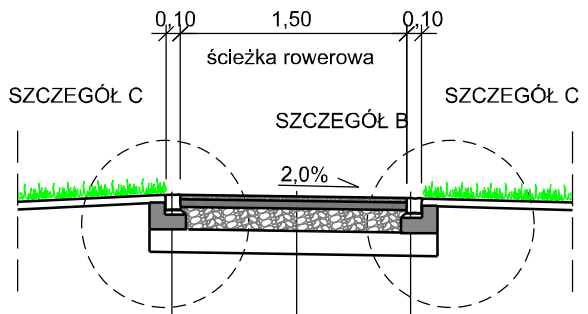

Obrzeże kamienne, wym. 10x10cm
Podsypka cementowo-piaskowa 1:4, gr. 3cm
Ława o wym. 10x24cm z oporem o wym. 10x8cm z betonu cem. klasy C12/15

Obrzeże kamienne, wym. 10x10cm
Podsypka cementowo-piaskowa 1:4, gr. 3cm
Ława o wym. 10x24cm z oporem o wym. 10x8cm z betonu cem. klasy C12/15

Warstwa żwirowo-tłuczniowa fr. 0/8 mm, gr. 3 cm
Warstwa żwirowo-tłuczniowa fr. 0/16 mm, gr. 5 cm
Podbudowa z kruszywa łamanego kamiennego 0/31,5 stabilizowanego mechanicznie, gr. 15cm
Warstwa odsączająca z piasku, gr.15cm

SZCZEGÓŁ C
SKALA 1:25

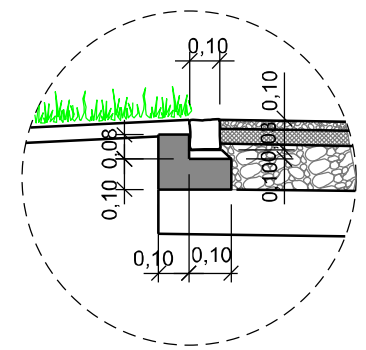

SZCZEGÓŁ B
SKALA 1:25

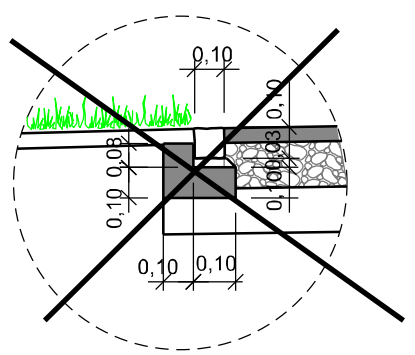

PRZEKRÓJ KONSTRUKCYJNY B-B
SKALA 1:50

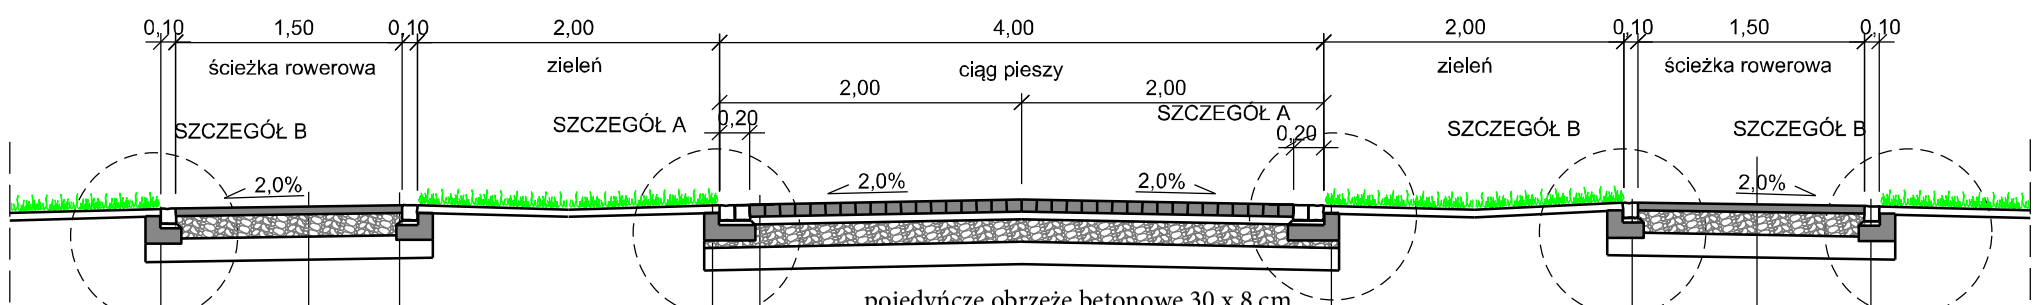

obrzeże betonowe 30 x 8 cm

~~Obrzeże kamienne, wym. 10x10cm~~
Podsypka cementowo-piaskowa 1:4, gr. 3cm
Ława o ~~wym. 10x24cm~~ z oporem ~~o wym. 10x8cm~~ z betonu cem. klasy C12/15

Warstwa ścieralna z betonu asfaltowego AC 8 S, gr. 4cm
Podbudowa z kruszywa łamanego kamiennego 0/31,5 stabilizowanego mechanicznie, gr. 15cm
Warstwa odsączająca z piasku, gr.15cm

obrzeże btonowe 30 x 8 cm

~~Obrzeże kamienne, wym. 10x10cm~~
Podsypka cementowo-piaskowa 1:4, gr. 3cm
Ława ~~o wym. 10x24cm~~ z oporem ~~o wym. 10x8cm~~ z betonu cem. klasy C12/15

pojedyńcze obrzeże betonowe 30 x 8 cm

~~Obrzeże kamienne, wym. 10x10cm~~
Podsypka cementowo-piaskowa 1:4, gr. 3cm
Ława ~~o wym. 10x24cm~~ z oporem ~~o wym. 10x8cm~~ z betonu cem. klasy C12/15

Kostka betonowa (postarzana), gr. 6cm
Podsypka cementowo-piaskowa 1:4, gr. 5cm
Podbudowa z kruszywa łamanego kamiennego 0/31,5 stabilizowanego mechanicznie, gr. 15cm
Warstwa odsączająca z piasku, gr.15cm

~~Obrzeże kamienne, wym. 10x10cm~~ pojedyńcze obrzeże betonowe 30 x 8 cm
Podsypka cementowo-piaskowa 1:4, gr. 3cm
Ława ~~o wym. 10x24cm~~ z oporem ~~o wym. 10x8cm~~ z betonu cem. klasy C12/15

obrzeże betonowe 30 x 8 cm

~~Obrzeże kamienne, wym. 10x10cm~~
Podsypka cementowo-piaskowa 1:4, gr. 3cm
Ława ~~o wym. 10x24cm~~ z oporem ~~o wym. 10x8cm~~ z betonu cem. klasy C12/15

Warstwa ścieralna z betonu asfaltowego AC 8 S, gr. 4cm
Podbudowa z kruszywa łamanego kamiennego 0/31,5 stabilizowanego mechanicznie, gr. 15cm
Warstwa odsączająca z piasku, gr.15cm

~~Obrzeże kamienne, wym. 10x10cm~~ obrzeże betonowe 30 x 8 cm
Podsypka cementowo-piaskowa 1:4, gr. 3cm
Ława ~~o wym. 10x24cm~~ z oporem ~~o wym. 10x8cm~~ z betonu cem. klasy C12/15

Pracownia Architektury Krajobrazu
Lauda OGRÓDY
Anna Lauda-Pastuszka
Bydgoszcz

OBIEKT: Teren rekreacyjno-wypoczynkowy na os. Wyżyny pomiedzy ul. Bohaterów Kragujewca i ul. Glinki (działki nr.35/14, 35/15, 36/1,36/2, obr. 481)

ADRES: Skwer między ul. Bohaterów Kragujewcai ul. Glinki Bydgoszcz

TEMAT: Przekroje konstrukcyjne — Skala: 1:50

INWESTOR: URZĄD MIASTA BYDGOSZCZ
ul. Jezuicka 1, 85-102
Bydgoszcz

Nr rys. D-2

Data: 17.12.2021r.

PROJEKTOWAŁ: DROGI	mgr inż. Mariusz Majewski nr ewid. KUP/0116/POOD/13	Podpis
SPRAWDZAŁ: DROGI	mgr inż. Anna Łukasik nr ewid. KUP/0171/PBD/17	Podpis